

INWENTARYZACJA POWYKONAWCZA
ZAGOSPODAROWANIA DZIAŁKI - PLAC ZABAW

Identyfikator zgłoszenia pracy geodezyjnej 6640.2470.2017

Skala mapy	1:1000	Data opracowania mapy	09.08.2017r.
Miejscowość	Rzezawa	nr działki	1287, 1290/1
Jednostka ewidencyjna		identyfikator	120107 2
		nazwa	Rzezawa
Obręb ewidencyjny		identyfikator	Nr 0011
		nazwa	Rzezawa
Nazwa układu współrzędnych		prostokątnych płaskich	2000/21
		wysokości	

Sekcja mapy

Bochnia dnia : 09.08.2017r.

Zadanie: Opracowanie mapy geodezyjnej - inwentaryzacja



TOMASZ KOKOSZKA
32-700 Bochnia, ul. Kazimierza Wielkiego 18
tel. 0-14 61 231 99, kom. 9-897 132 816
NIP: 833-158-49-37 REGON 651868965

mgr inż. TOMASZ KOKOSZKA
GEODETA UPRAWNIONY
na podstawie świadectwa nr 19036
wydanego przez Głównego Geodetę Kraju

Nazwa/imię i nazwisko wykonawcy
oraz podpis osoby reprezentującej wykonawcę

Imię i nazwisko, nr uprawnień oraz podpis geodety
uprawnionego który opracował mapę


OPERAT

2017-2974

2017-11-19

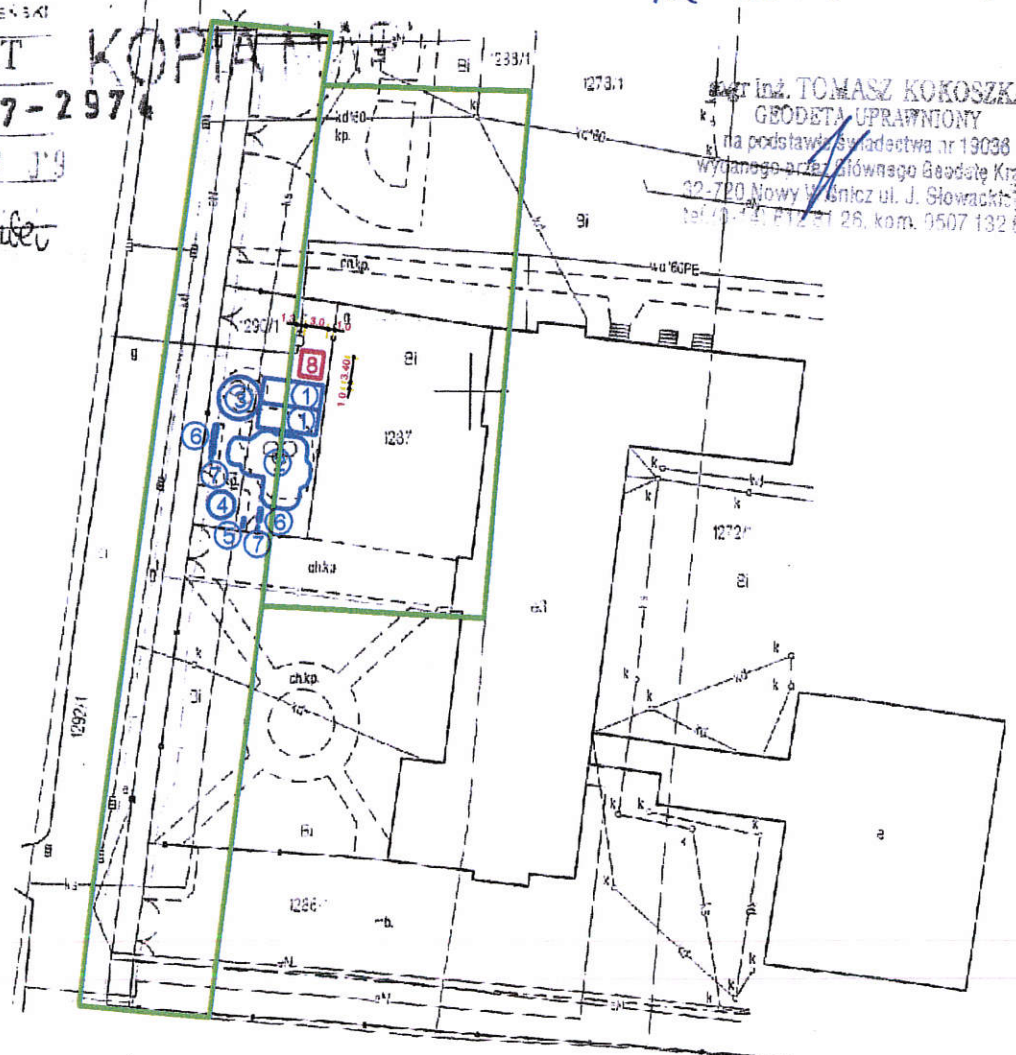
mapa sytuacyjna
na dzień 26.03.2018

mgr inż. TOMASZ KOKOSZKA
GEODETA UPRAWNIONY
na podstawie świadectwa nr 19036
wydanego przez Głównego Geodetę Kraju

PROJEKT ZAGOSPODAROWANIA DZIAŁEK
NR 1287, 1290/1 W MIEJSCOWOŚCI RZEZAWA,

GMINA RZEZAWA
mgr inż. Jan Barikiewicz
upr. bud. nr 688/LB/78
MOiB - nr MAP/BO/03306/01
32-700 Bochnia
ul. Legionów Polskich 12/3C

LEGENDA:

Wypożyczenie istniejące:

1. Huśtawka podwójna
2. Zestaw plac zabaw
3. Karuzela
4. Sprężynowiec
5. Tablica informacyjna mała
6. Ławki
7. Kosze na śmieci

Wypożyczenie projektowane:

8. Wiata z ławostolem

Granica działki Inwestora

TEMAT	BUDOWA OBIEKTU MAŁEJ ARCHITEKTURY - WIATA Z ŁAWOSTOLEM W RAMACH PLACU ZABAW W MIEJSCOWOŚCI RZEZAWA GM. RZEZAWA		
RYSUNEK	PROJEKT ZAGOSPODAROWANIA		
LOKALIZACJA	Dz. nr. 1290/1 i 1287 w Rzezawie gm. Rzezawa		
INWESTOR	Gmina Rzezawa ul. Długa 21, 32-765 Rzezawa		
OPRACOWAŁ	mgr inż. Janusz Kukla		
PROJEKTANT	mgr inż. Jan Barikiewicz upr. bud. nr 688/LB/78 MOiB - nr MAP/BO/03306/01 32-700 Bochnia ul. Legionów Polskich 12/3C		
BRANŻA	SKALA	DATA OPRACOWANIA	NR RYS.
ARCHITEKTURA	1:1000	marzec 2018r.	A2